

社会資本総合整備計画（社会資本整備総合） 事後評価書（案）

平成〇年〇月〇日

計画の名称	1 千早赤阪村流域関連公共下水道事業計画		
計画の期間	平成22年度～平成26年度（5年間）	交付対象	千早赤阪村
計画の目標	・水分・桐山・二河原辺地区の下水道整備を行い、快適な暮らしを実現し、良好な環境を創造する。		

計画の成果目標（定量的指標）	・下水道処理人口普及率を71.7%（H22）から73.7%（H26）に増加させる。
----------------	---

定量的指標の定義及び算定式	定量的指標の現況値及び目標値			備考
	当初現況値 (H22当初)	中間目標値 (H24末)	最終目標値 (H26末)	
	下水道（汚水）処理人口普及率（%）＝整備区域内人口（4,418人（平成22年度末））（人）/行政人口（6,163人（平成22年度末））（人）	71.70%	73.00%	

全体事業費	計画	合計	100百万円	A	90百万円	B	C	10百万円	効果促進事業費の割合 C / (A + B + C)	10.0%
	実績	(A + B + C)	83百万円		80百万円			3百万円		3.6%

事後評価（中間評価）

○事後評価（中間評価）の実施体制、実施時期	
事後評価（中間評価）の実施体制	事後評価（中間評価）の実施時期
千早赤阪村施設整備課内において実施。	平成27年度 公表の方法 本村ホームページ

1. 交付対象事業の進捗状況

交付対象事業																	
A 下水道事業																	
番号	事業種別	地域種別	交付対象	直接間接	事業者	道路種別	省略工種	要素となる事業名 (事業箇所)	事業内容 (延長・面積等)	市町村名	事業実施期間（年度）					全体事業費 (百万円)	備考
											H22	H23	H24	H25	H26		
A-1	下水道	一般	千早赤阪村	直接	—	汚水	新設	大井処理区汚水管渠	汚水管 φ200mm L=890m	千早赤阪村						80	
小計（下水道事業）											80						
C 効果促進事業																	
番号	事業種別	地域種別	交付対象	直接間接	事業者	省略工種	要素となる事業名	事業内容	市町村名	事業実施期間（年度）					全体事業費 (百万円)	備考	
										H22	H23	H24	H25	H26			
C-1	下水道	一般	千早赤阪村	直接	—	汚水	大井処理区汚水管渠	汚水管 φ200mm L=68m	千早赤阪村						3		
合計											3						
番号	一体的に実施することにより期待される効果													備考			
C-1	基幹事業(A-1)と接続する汚水管渠(支線)を一体的に整備することで、下水道未整備地区の早期普及促進を図る。																

※交付対象事業については、できるだけ個別路線ごとに記載すること。

2. 事業効果の発現状況、目標値の達成状況

I 定量的指標に関連する
交付対象事業の効果の発現状況

・下水道整備を促進したことにより、下水道処理人口普及率が3.20%増加し良好な生活環境を図る目的を達成することができた。

II 定量的指標の達成状況	指標①（下水道処理人口普及率）	最終目標値	73.70%	目標値と実績値に差が出た要因	本事業計画を実施するに当たり、施工箇所優先順位の見直しを行い効率的に整備を進めたことと、処理区域内人口と全体人口の減少率の差があった為、目標値を達成できた。 【目標値の算出根拠】 4,219人÷5,727人×100=73.70% 【実績値の算出根拠】 4,281人÷5,715人×100=74.90%
		最終実績値	74.90%		
		最終目標値		目標値と実績値に差が出た要因	
		最終実績値			
		最終目標値		目標値と実績値に差が出た要因	
		最終実績値			


III 定量的指標以外の交付対象事業の効果の発現状況
(必要に応じて記述)

3. 特記事項（今後の方針等）

今後においても下水道整備を促進し、快適な暮らしを実現し、良好な環境を創造する。

(参考様式3) 社会資本総合整備計画

計画の名称	1 千早赤阪村流域関連公共下水道事業計画	交付対象	千早赤阪村
計画の期間	平成22年度 ~ 平成26年度 (5年間)		

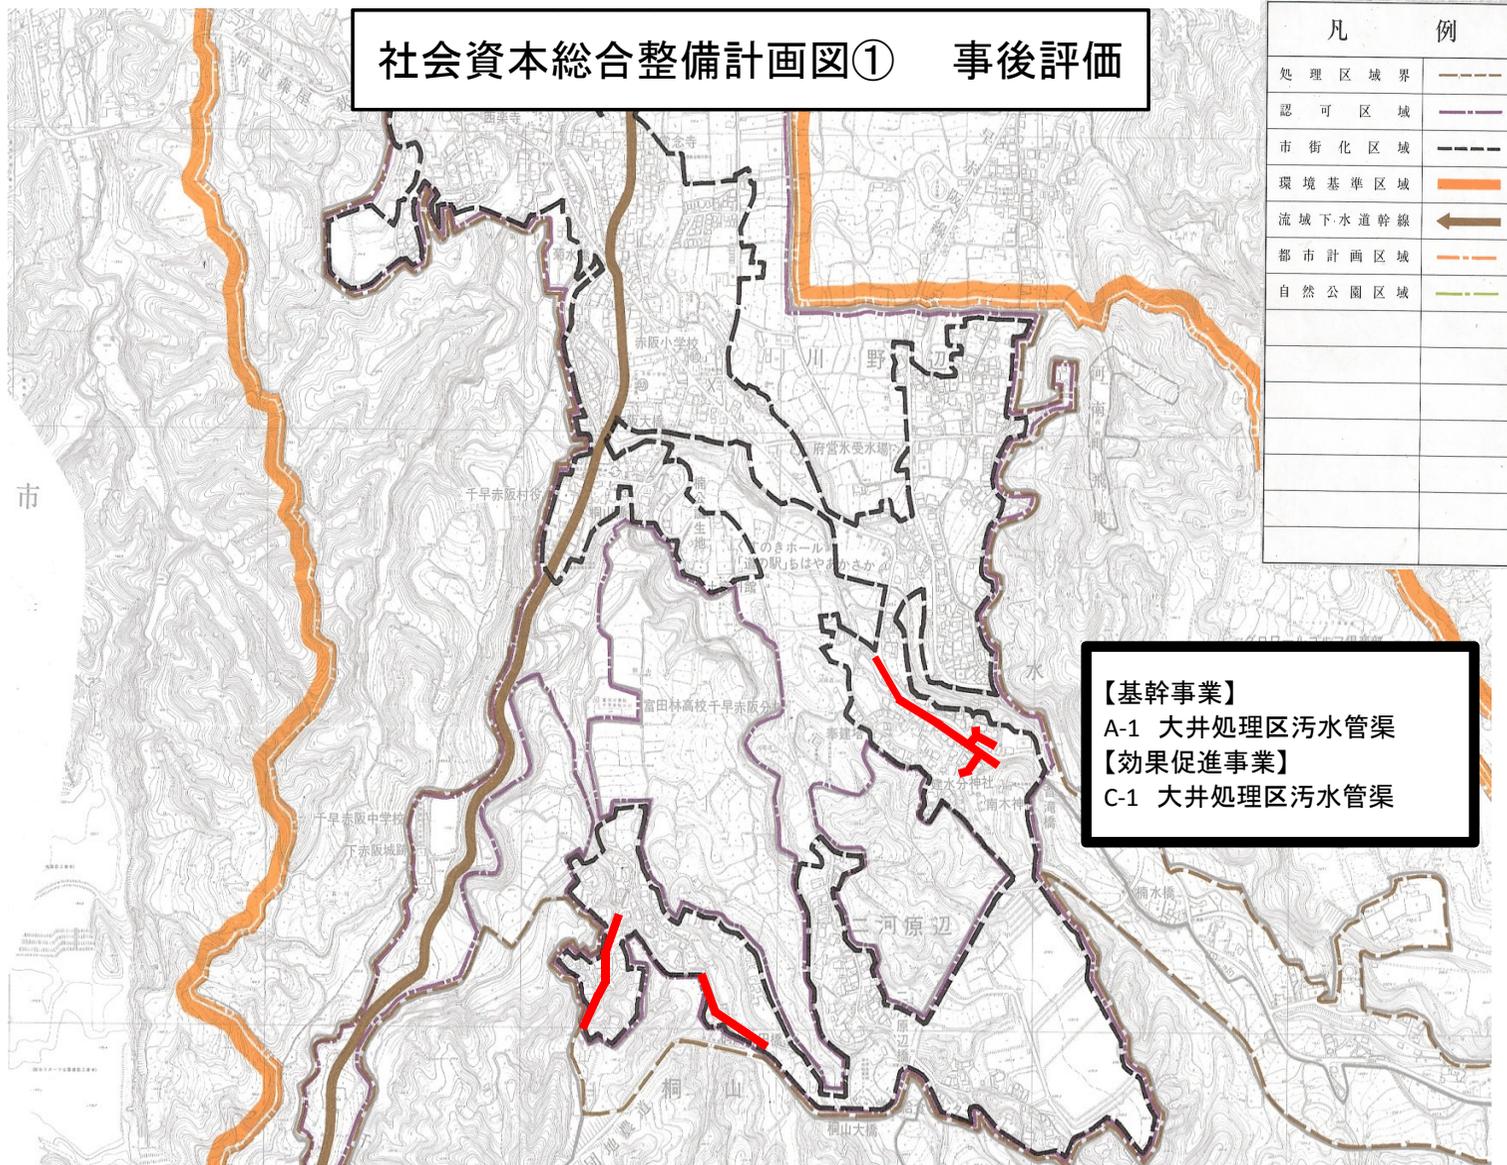

凡 例	
処理区域界	--- (dashed line)
認可区域	--- (dashed line)
市街化区域	--- (dashed line)
環境基準区域	— (solid orange line)
流域下水道幹線	← (solid brown arrow)
都市計画区域	--- (dashed orange line)
自然公園区域	--- (dashed green line)


凡 例	
H22 ~ H26 整備箇所	— (solid red line)

【基幹事業】
A-1 大井処理区污水管渠
【効果促進事業】
C-1 大井処理区污水管渠

(参考様式3) 社会資本総合整備計画

計画の名称	1 千早赤阪村流域関連公共下水道事業計画	交付対象	千早赤阪村
計画の期間	平成22年度 ~ 平成26年度 (5年間)		

社会資本総合整備計画図② 事後評価

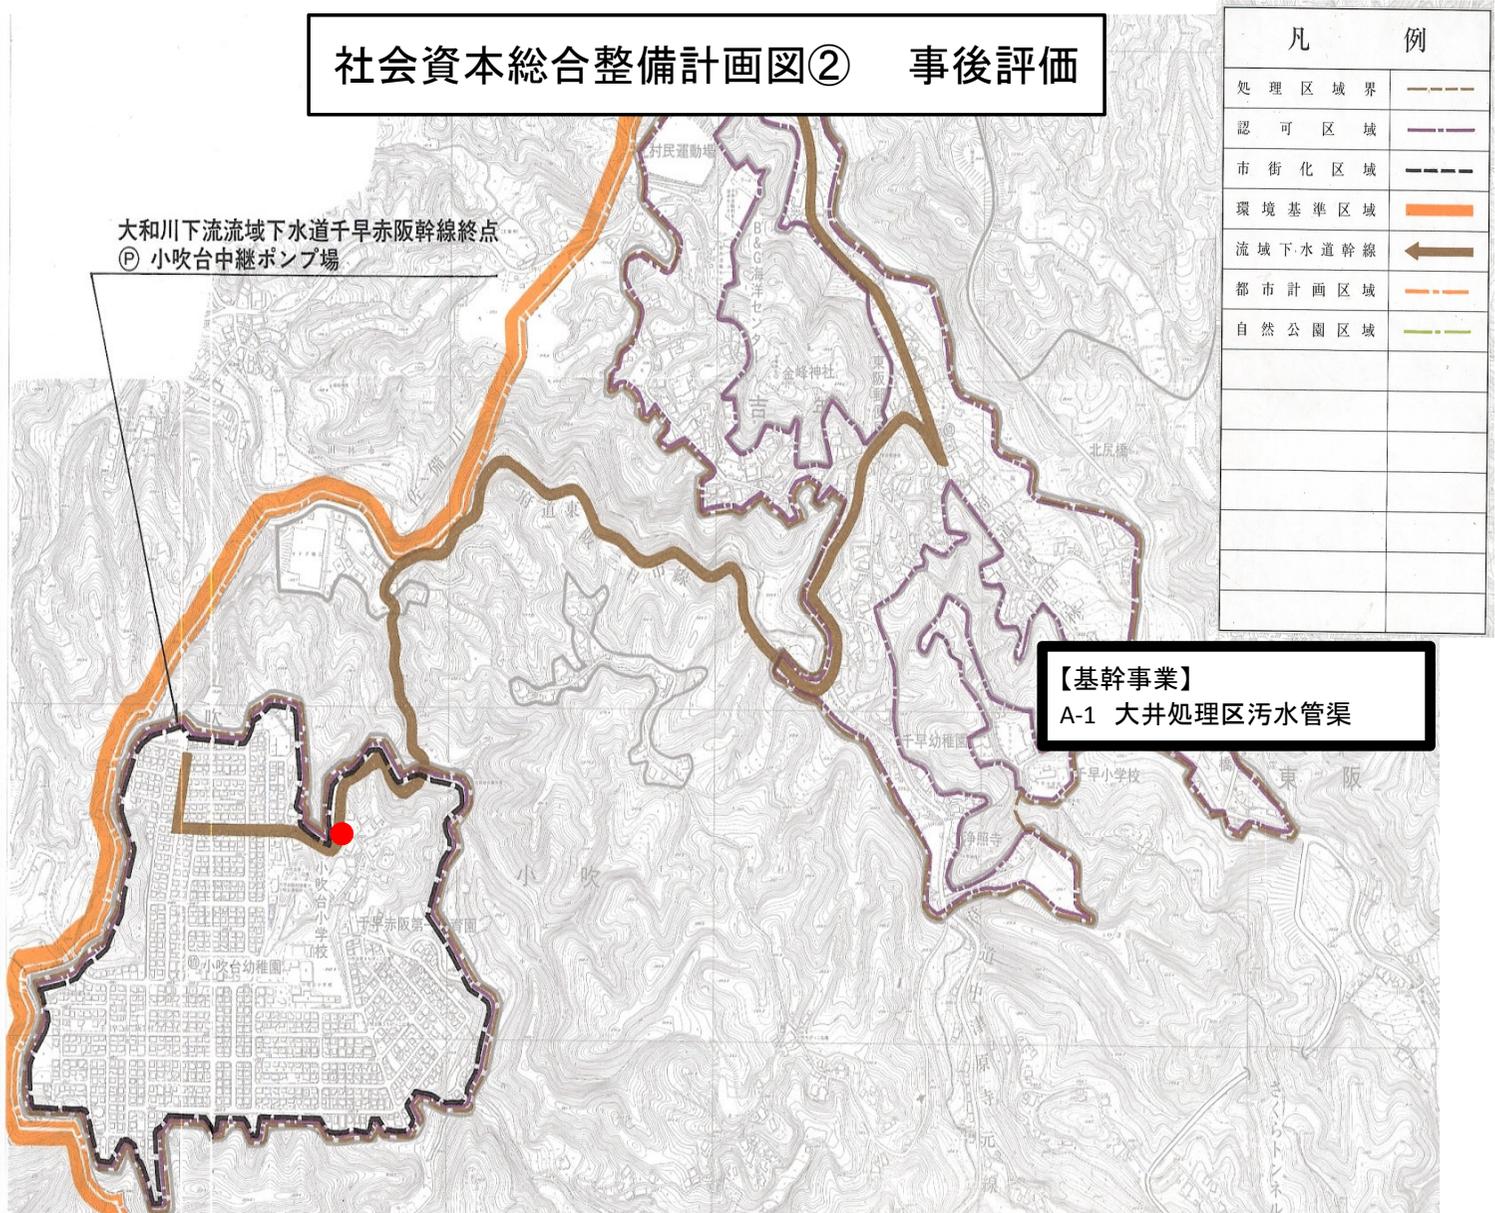

大和川下流域下水道千早赤阪幹線終点
 ㊦ 小吹台中継ポンプ場

凡 例	
処理区域界	--- (dashed line)
認可区域	--- (dashed line)
市街化区域	--- (dashed line)
環境基準区域	— (solid orange line)
流域下水道幹線	← (brown arrow)
都市計画区域	--- (dashed orange line)
自然公園区域	--- (dashed green line)

凡 例	
H22 ~ H26 整備箇所	— (solid red line)

【基幹事業】
 A-1 大井処理区污水管渠